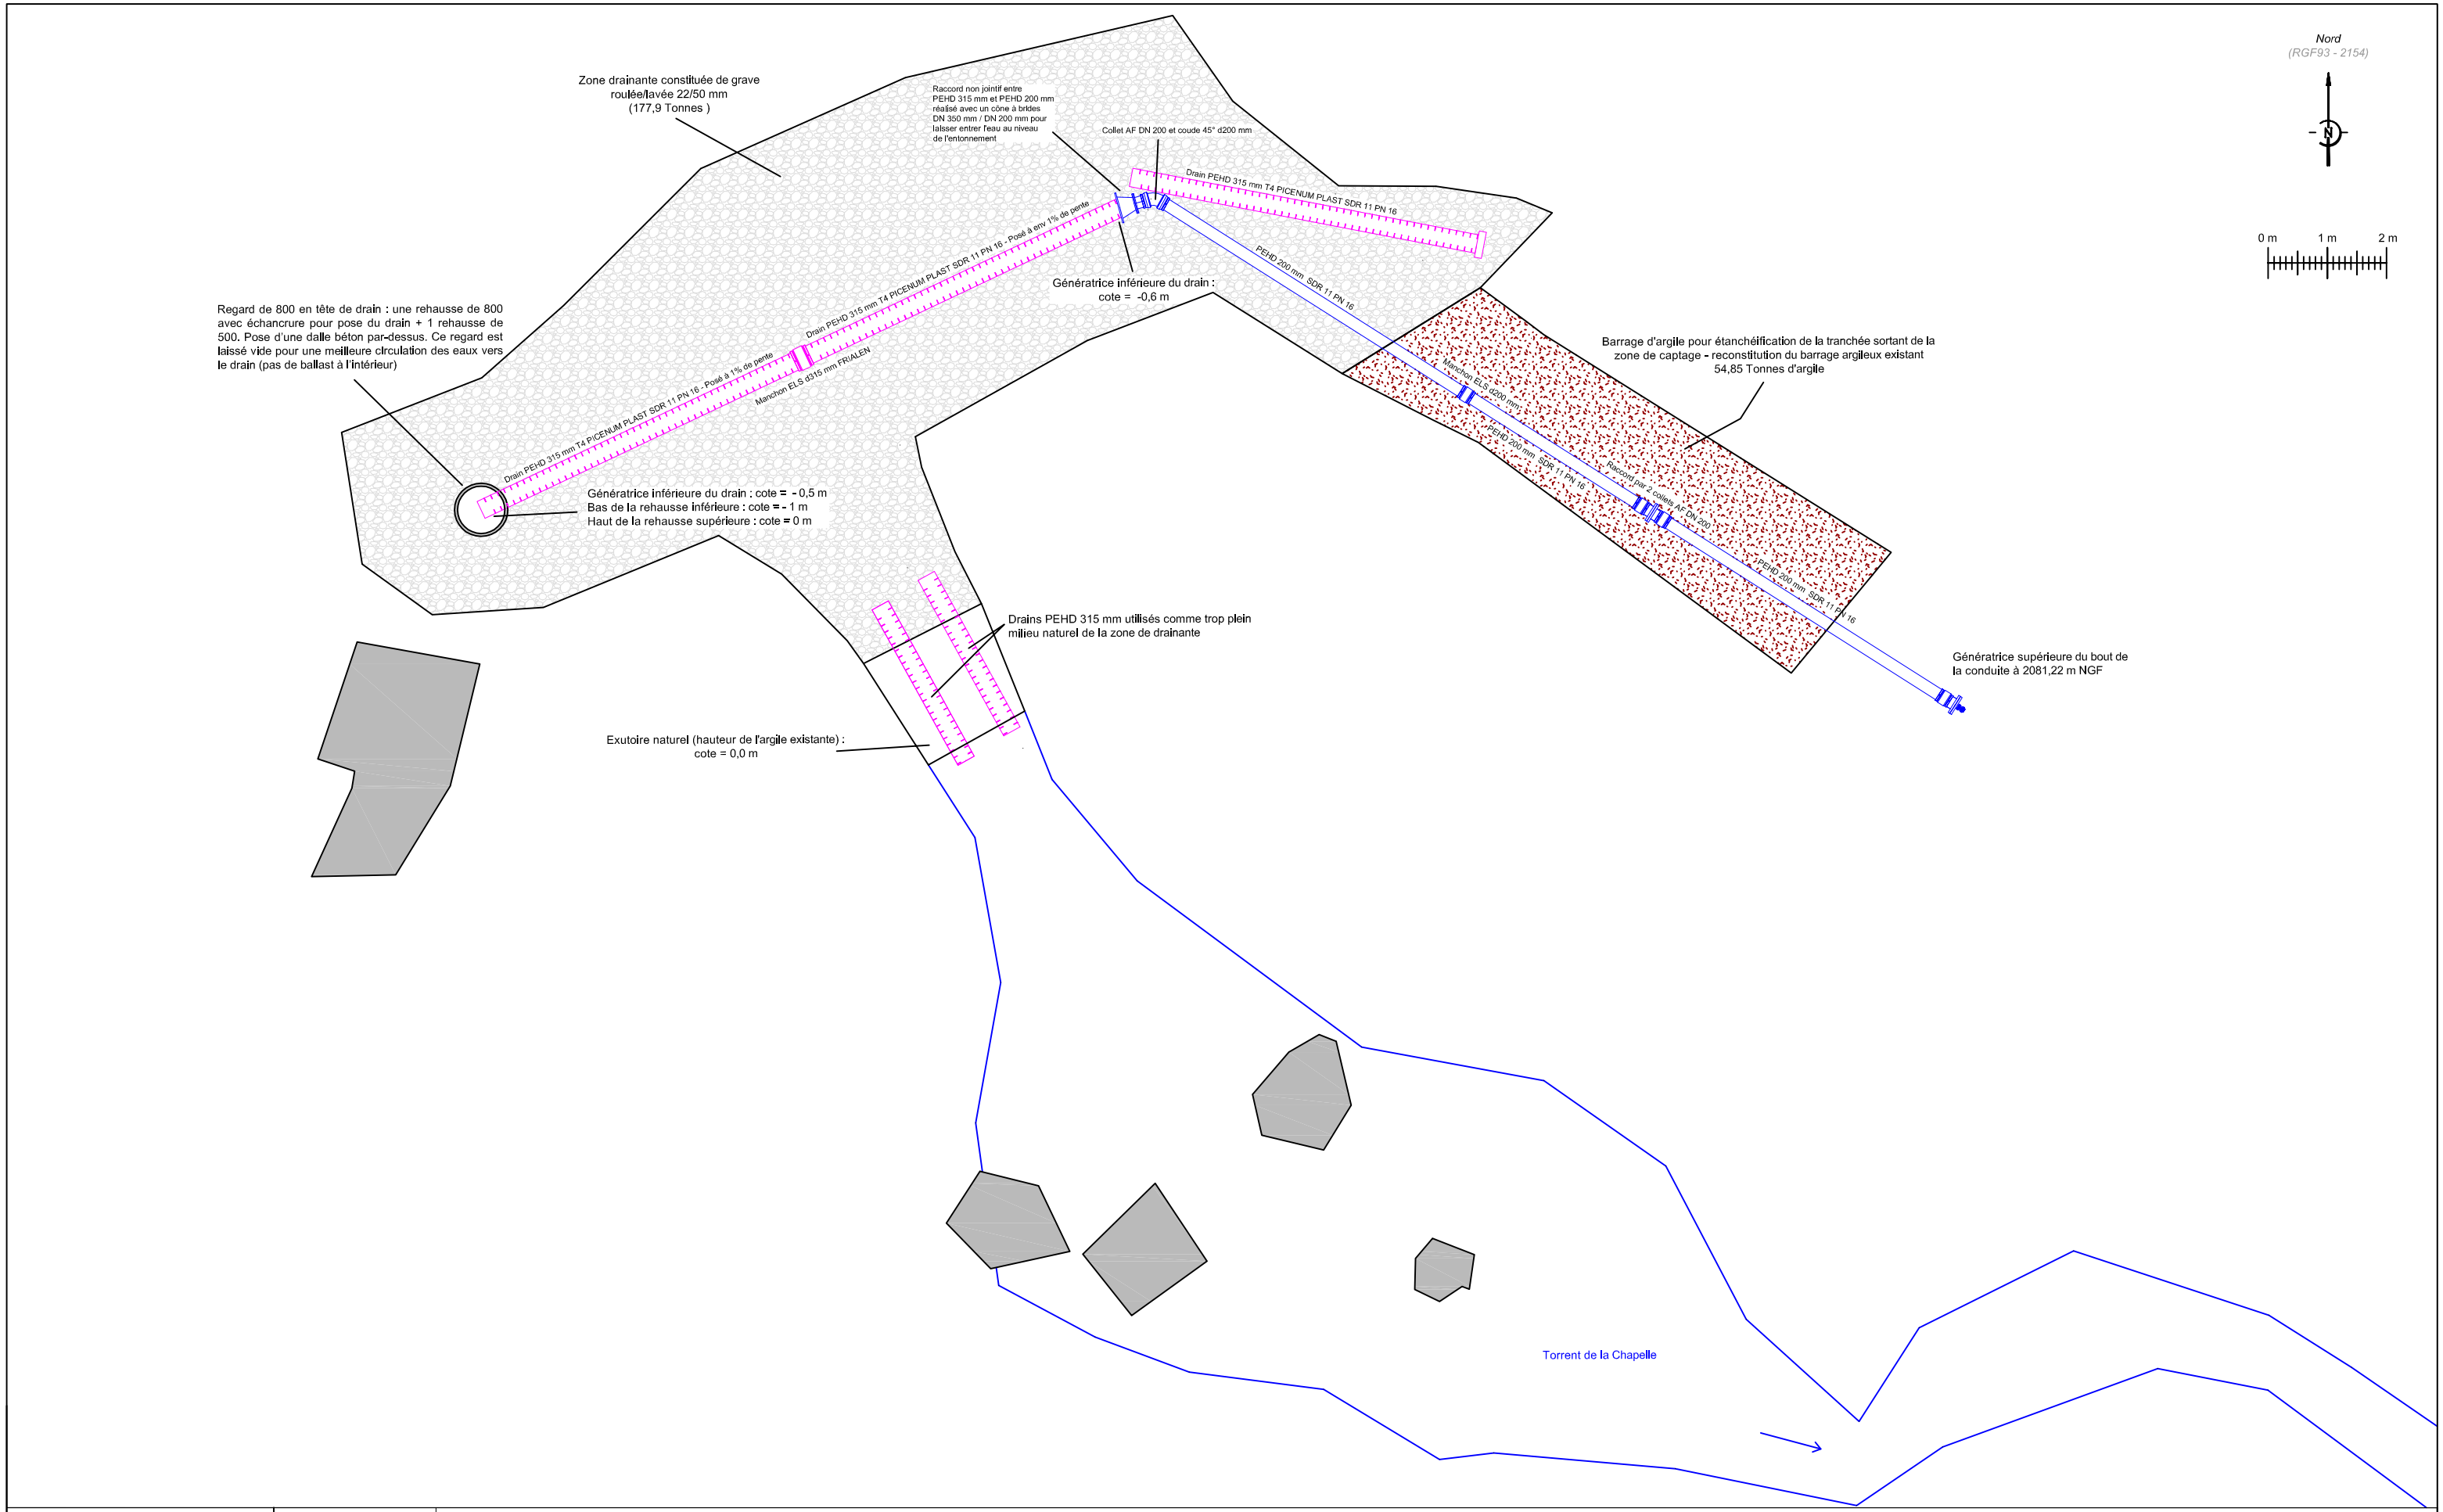

Echelle 1/100	Format A3	Captage de la Chapelle - Travaux novembre 2020 - Ent SACTP OLIVERO							
CLAIE	Maître d'ouvrage	ST PAUL SUR UBAYE (04)			N°	Date	Auteur	Commentaires	1
	Projet	**SUBSTITUTION DES CAPTAGES DU MELEZEN PAR LE CAPTAGE DE LA CHAPELLE**			1	29/01/21	BRA		
	N° étude	M20.03	Phase	DOE - Plan de récolement					